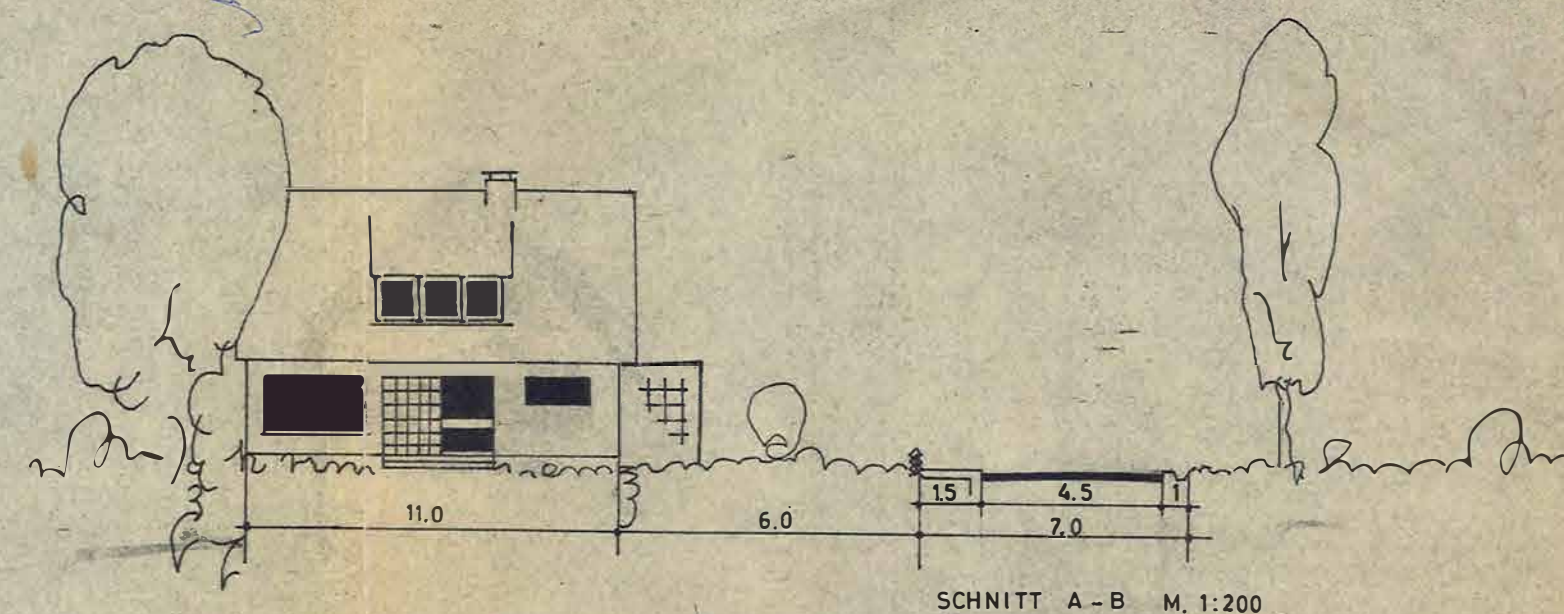


 
 











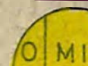
VEREINFACHTE ÄNDERUNG NACH §13 BBAUG

VEREINFACHTE ÄNDERUNG NACH §13 BBAUG




<u>ZEICHENERKLÄRUNG</u>	VOR- HANDEN	FEST- SETZUNG	AUFZU- HEBEN
-------------------------	----------------	------------------	-----------------

<p>RENZE DES BEBAUUNGS PLANES</p> <p>ÖFFENTLICHE VERKEHRSWEGE</p> <p>ZWINGENDE BAUGRENZE</p> <p>RÜCKWÄRTIGE U. SEITLICHE BAUGRENZE</p> <p>SONSTIGE RENZE</p> <p>STELLUNG DER HAUPTGEBÄUDE (FIRSTRICHTUNG)</p> <p>ART U. MASS DER BAULICHEN NUTZUNG</p>	     	     	 
---	---	---	---

GARAGE G

AUFGESTELLT
GEMÄSS § 2 BUNDESBAUGESETZ VOM 23.6.1960
IN DER SITZUNG DES RATS DER GEMEINDE
ALTENBERGE, DEN... 31.5. 1968

HAT ÖFFENTLICH AUSGELEGEN
GEMÄSS § 2 BBauG VOM 23. 6. 1960 NACH
ORTSÜBLICHER BEKANNTMACHUNG VOM
..... IN DER ZEIT VOM
BIS
ALTENBERGE, DEN 1965

BÜRGERMEISTER RATSMITGLIED

ANGEFERTIGT
LANDKREIS MEPPEN
KREISBAUAMT
MEPPEN, DEN 196

BÜRGERMEISTER

ALS SATZUNG BESCHLOSSEN GEMÄSS
§ 10 BBauG VOM 23.6.1960 IN DER SITZUNG
DES RATS DER GEMEINDE AM.....
ALTENBERGE, DEN.....1965

KREISOBERBAURAT

DER ÄNDERUNG WURDE VOM RAT
DER GEMEINDE MIT SITZUNG
VOM ZUGESTIMMT.

~~BÜRGERMEISTER~~ ~~RATSMITGLIED~~

IN KRAFT GETRETEN GEMÄSS § 12 SBAUG
AUF GRUND DER BEKANNTMACHUNG VOM
ALTENBERGE, DEN 1965

<u>BÜRGERMEISTER</u>	<u>RATSMITGLIED</u>
----------------------	---------------------

BÜRGERMEISTER

AUSFERTIGUNG / GEMEINDE ALTENBERGE LANDKREIS MEPPEN / ERWEITERUNG ZUM BEBAU.PL

* TENGE *

M. 1: 1000

Gebührenbetrag 90 DM. 00 Pfl.
Gebührenbuch Nr. 1 165 / 65
Katasteramt Meppen

Dem Landkreis in Meppen
ist die Vervielfältigung unter den mit Bescheid des
Landratsamts Meppen vom 20.7.65 Gesch.-Nr. A 86/65
formlich anerkannten Bedingungen gestattet worden.

Gemarkung Altenberge
Gemeinde Altenberge
Flur 2, 3 und 4 tlw.
Maßstab 1:1000

Die Richtigkeit der Planungsunterlage in vermessungstechnischer Hinsicht (gem. den Bestimmungen des Bundesbaugesetzes vom 23.6.1960) wird hiermit bescheinigt.

M e p p e n , den 29. Januar 1965

Katasteramt
Im Auftrage
Brenn
Reg. Verm. Insp.

Reg. Verm. Insp.